

INDICE GENERAL

G001	INDICE GENERAL
G002	NOTAS Y CONSIDERACIONES GENERALES
G003	PLANO DE LOCALIZACION Y UBICACION
A101	PLANTA ARQUITECTONICA EXISTENTE 1ER NIVEL
A102	PLANTA ARQUITECTONICA EXISTENTE 2DO NIVEL
A103	PLANTA ARQUITECTONICA PROPUESTA 2DO NIVEL
A104	VISTA AMPLIADA CENTRO DE ENTREVISTAS
A105	VISTA AMPLIADA SALA DE OBSERVADORES
A106	PLANTA DE PLAFON Y LUMINARIAS SALA DE ENTREVISTA

 REPÚBLICA DOMINICANA CONSEJO DEL PODER JUDICIAL DIRECCIÓN GENERAL DE LA ADMINISTRACIÓN Y CARRERA JUDICIAL DIRECCIÓN DE INFRAESTRUCTURA FÍSICA	MAG. LUIS HENRY MOLINA MAGISTRADO PRESIDENTE	ENCARGADOS ARQ. MARCELLE LANDRÓN CODIA: 15363 DIRECTORA INFRAESTRUCTURA FÍSICA		ARQ. EDGAR DE LA ROSA CODIA: 23161 GERENTE DE PROYECTOS		COLABORADORES ARQ. CARMEN PEYNADO CODIA: 35739 ARQUITECTO COLABORACIÓN EN DISEÑO ARQUITECTÓNICO, DIBUJO DE PLANOS Y MODELO TRIDIMENSIONAL		PROYECTO LEVANTAMIENTO Y PROPUESTA DE DIGNIFICACION DE PALACIO DE JUSTICIA	UBICACIÓN 	CONTENIDO INDICE GENERAL PALACIO DE JUSTICIA DE SAN PEDRO DE MACORIS	PLANO No. G001
		ESTADO DEL PLANO UBICACION ARCHIVO DIGITAL EDICION FECHA		FECHA 23/3/2020	ESCALA 1:150	HOJA No. 01	DE 09				

NOTAS GENERALES

PARA LA INTERVENCION EN EDIFICACIONES

ES OBLIGATORIA LA PRESENCIA DE UN GERENTE DE PROYECTOS Y DEBERA SUPERVISAR TODAS LAS ACTIVIDADES Y GARANTIZAR LOS RECURSOS AL MENOS QUE SE INDIQUE LO CONTRARIO.

TODAS LAS PAREDES INTERIORES NUEVAS DE ESTRUCTURA LIGERA SON EN DENGLOSS Y SHHETROCK DEBERAN ALCANZAR LA ALTURA ESPECIFICADA POR RAZONES DE SEGURIDAD.

EL CONTRATISTA SE ASEGURARA QUE ANTES DE INICIAR LA CONSTRUCCION UN RESPONSABLE DE LA SUPERVISION ESTARA EN EL LUGAR DURANTE TODAS LAS FASES CONSTRUCTIVAS.

EL CONTRATISTA DEBERA TENER EN TODO MOMENTO EN OBRA UN CRONOGRAMA EN EL QUE SE MOSTRARA EL ORDEN QUE PROPONE PARA EJECUTAR LA OBRA QUE HA SIDO ACEPTADA POR EL DEPARTAMENTO DE INFRAESTRUCTURA SIEMPRE.

EL CONTRATISTA DEBE NOTIFICAR AL DEPARTAMENTO DE INFRAESTRUCTURA CON MINIMO DOS DIAS DE ANTICIPACION LOS SIGUIENTES EVENTOS:

- INSPECCION DE TODOS LOS PUNTOS CRITICOS
- COLOCACION DEL MATERIAL DE RELLENO
- FORMACIONES DE HORMIGON
- TERMINACION DE SERVICIOS E INSTALACIONES ELECTRICAS (UPS) SOTERRADAS
- PRUEBA DE PRESION DE TUBERIAS DE AIRE, AGUA Y PRODUCTOS
- TERMINACION DE LA COLOCACION DE REFUERZOS DE ACERO
- ACEPTACION FINAL (ENTREGA DE PROYECTO)

EL CONTRATISTA ALMACENARA TODOS LOS MATERIALES DE CONSTRUCCION EN UN AREA PREPARADA ESPECIALMENTE PARA ESTE FIN PARA EVITAR REUBICACION DURANTE LA CONSTRUCCION. TODOS LOS MATERIALES DEBERAN SER ALMACENADOS EN UN AREA SEGURA DURANTE TODAS LAS FASES CONSTRUCTIVAS.

EL CONTRATISTA PROPORCIONARA LOS PLANOS "AS-BUILT" (COPIA IMPRESA Y ELECTRONICA) AL DEPARTAMENTO DE INFRAESTRUCRA EN CASO DE QUE HAYAN SURGIDOS CAMBIOS ANTES DE LA ACEPTACION FINAL.

ANTES DE LA ACEPTACION FINAL EL CONTRATISTA DEBERA ELIMINAR TODOS LOS MATERIALES EXCEDENTES Y DESECHOS DE HERRAMIENTAS Y EQUIPOS, LIMPIAR TODOS LOS VIDRIOS, ESPEJOS, PISOS, SUPERFICIES INTERIORES, MOSTRADORES Y LOSETAS DE LAS AREAS INTERVENIDAS.

EL CONTRATISTA SE COMPROMETE A LEER LOS TERMINOS DE REFERENCIA (TDR) PARA VALIDAR LAS ESPECIFICACIONES DE LAS INTERVENCIONES.

ADVERTENCIA DE SEGURIDAD

EL CONTRATISTA SEGUIRA ESTRICTAMENTE TODAS LAS REGULACIONES DE SEGURIDAD PERTINENTES DURANTE TODAS LAS FASES CONSTRUCTIVAS Y DEBERA GARANTIZAR EQUIPOS DE PROTECCION PERSONAL (EPP) A TODOS LOS MIEMBROS DEL EQUIPO DE TRABAJO.

PARA LA DEMOLICION


LOS HORARIOS DE TRABAJO PARA LA INTERVENCION EN BAÑOS, COCINA Y OFICINAS DEBERA SER COORDINADO CON EL DEPARTAMENTO DE INFRAESTRUCTURA Y EL DEPARTAMENTO ADMINISTRATIVO DEL PALACIO JUDICIAL.

EL CONTRATISTA DEBERA GARANTIZAR LA LIMPIEZA INMEDIATA Y EL BOTE DE MANERA INMEDIATA PARA EVITAR ACUMULACION INNECESARIA EN OBRA.

 REPÚBLICA DOMINICANA CONSEJO DEL PODER JUDICIAL DIRECCIÓN GENERAL DE LA ADMINISTRACIÓN Y CARRERA JUDICIAL DIRECCIÓN DE INFRAESTRUCTURA FÍSICA	MAG. LUIS HENRY MOLINA MAGISTRADO PRESIDENTE	ENCARGADOS		COLABORADORES	PROYECTO	UBICACIÓN	CONTENIDO	PLANO No.				
		ARQ. MARCELLE LANDRÓN CODIA: 15363 DIRECTORA INFRAESTRUCTURA FÍSICA	ARQ. EDGAR DE LA ROSA CODIA: 23161 GERENTE DE PROYECTOS	ARQ. CARMEN PEYNADO CODIA: 35739 ARQUITECTO COLABORACIÓN EN DISEÑO ARQUITECTÓNICO, DIBUJO DE PLANOS Y MODELO TRIDIMENSIONAL	LEVANTAMIENTO Y PROPUESTA DE DIGNIFICACION DE PALACIO DE JUSTICIA		NOTAS Y CONSIDERACIONES GENERALES PALACIO DE JUSTICIA DE SAN PEDRO DE MACORIS	PLANO No. G002				
							ESTADO DEL PLANO	FECHA	ESCALA	HOJA No.	DE	
							UBICACION ARCHIVO DIGITAL	EDICION	FECHA	CAD No.	02	09



REPUBLICA DOMINICANA
SPM - REGION SURESTE

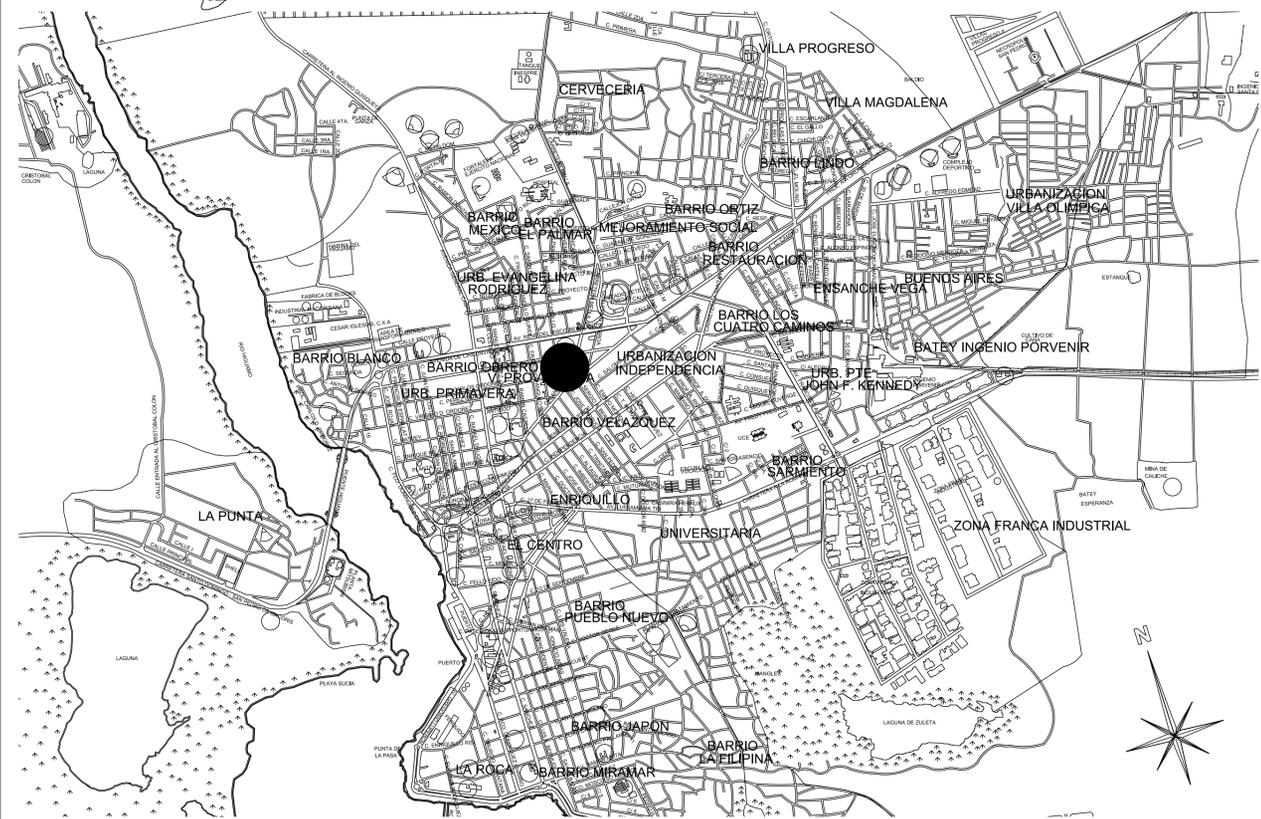

PROVINCIA SAN PEDRO DE MACORIS
SPM - SUB REGION HIGUAMO



PLANTA DE CONJUNTO
PALACIO DE JUSTICIA
SAN PEDRO DE MACORIS

VILLA PROVIDENCIA
SPM - C/ Laureano Galano Canto Núm. 1, Esq. Núm. 1

REPÚBLICA DOMINICANA
CONSEJO DEL PODER JUDICIAL
DIRECCIÓN GENERAL DE LA ADMINISTRACIÓN Y CARRERA JUDICIAL
DIRECCIÓN DE INFRAESTRUCTURA FÍSICA

MAG. LUIS HENRY MOLINA
MAGISTRADO PRESIDENTE

ARQ. MARCELLE LANDRÓN
CODIA: 15363
DIRECTORA INFRAESTRUCTURA FÍSICA

ARQ. EDGAR DE LA ROSA
CODIA: 23161
GERENTE DE PROYECTOS

ARQ. CARMEN PEYNADO
CODIA: 35739
ARQUITECTA

COLABORACIÓN EN DISEÑO ARQUITECTÓNICO,
DIBUJO DE PLANOS Y MODELO TRIDIMENSIONAL

PROYECTO
LEVANTAMIENTO Y PROPUESTA DE
DIGNIFICACION DE PALACIO DE JUSTICIA




CONTENIDO
PLANTA DE LOCALIZACION Y UBICACION
PALACIO DE JUSTICIA DE SAN PEDRO DE MACORIS

ESTADO DEL PLANO		FECHA	ESCALA
UBICACION ARCHIVO DIGITAL	EDICION	23/3/2020	1:150
		CAD No.	

PLANO No.
G003

HOJA No. DE
03 **09**

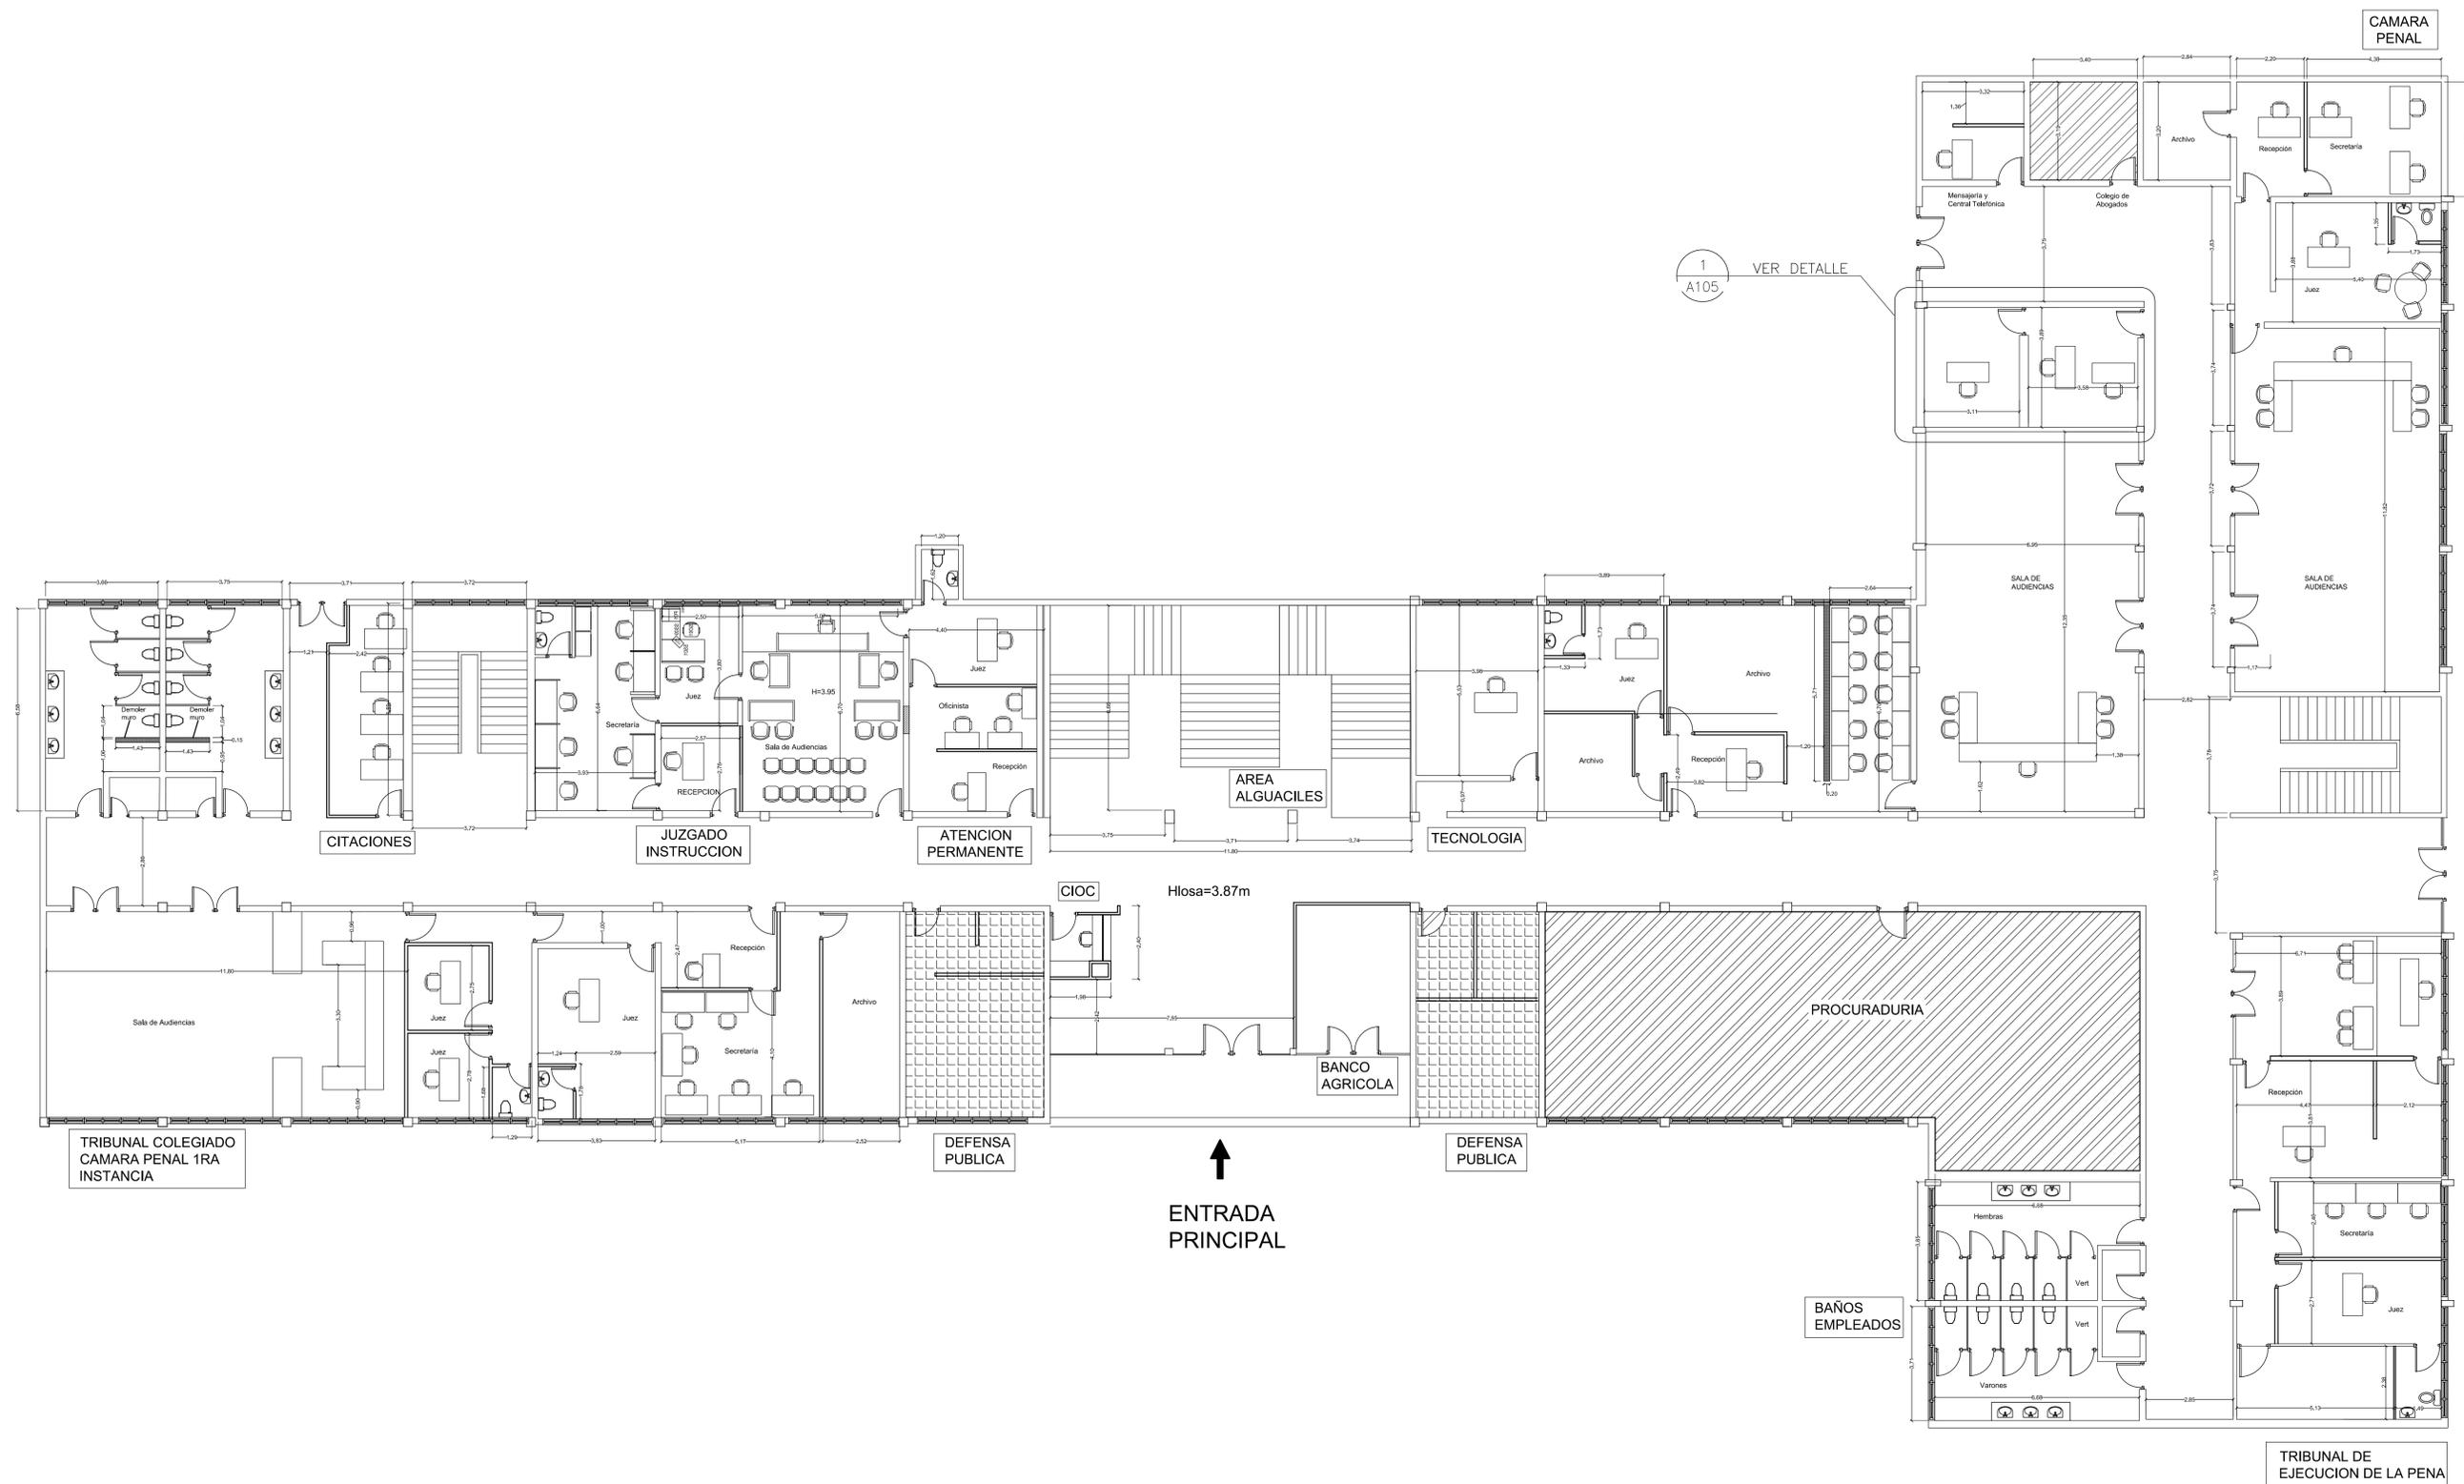


REPÚBLICA DOMINICANA
CONSEJO DEL PODER JUDICIAL
 DIRECCIÓN GENERAL DE LA ADMINISTRACIÓN Y CARRERA JUDICIAL
 DIRECCIÓN DE INFRAESTRUCTURA FÍSICA

MAG. LUIS HENRY MOLINA
 MAGISTRADO PRESIDENTE

ENCARGADOS
ARQ. MARCELLE LANDRÓN
 CODIA: 15363
 DIRECTORA INFRAESTRUCTURA FÍSICA

ARQ. EDGAR DE LA ROSA
 CODIA: 23161
 GERENTE DE PROYECTOS

COLABORADORES
ARQ. CARMEN PEYNADO
 CODIA: 35739
 ARQUITECTO
 COLABORACIÓN EN DISEÑO ARQUITECTÓNICO,
 DIBUJO DE PLANOS Y MODELO TRIDIMENSIONAL


PROYECTO
 LEVANTAMIENTO Y PROPUESTA DE
 DIGNIFICACION DE PALACIO DE JUSTICIA

UBICACIÓN


CONTENIDO
PLANTA ARQUITECTONICA EXISTENTE 1ER NIVEL
 PALACIO DE JUSTICIA DE SAN PEDRO DE MACORIS

ESTADO DEL PLANO		FECHA	ESCALA
UBICACION ARCHIVO DIGITAL	EDICION	23/3/2020	1:150
		CAD No.	


PLANO No.
 A101
HOJA No.
 04
DE
 09

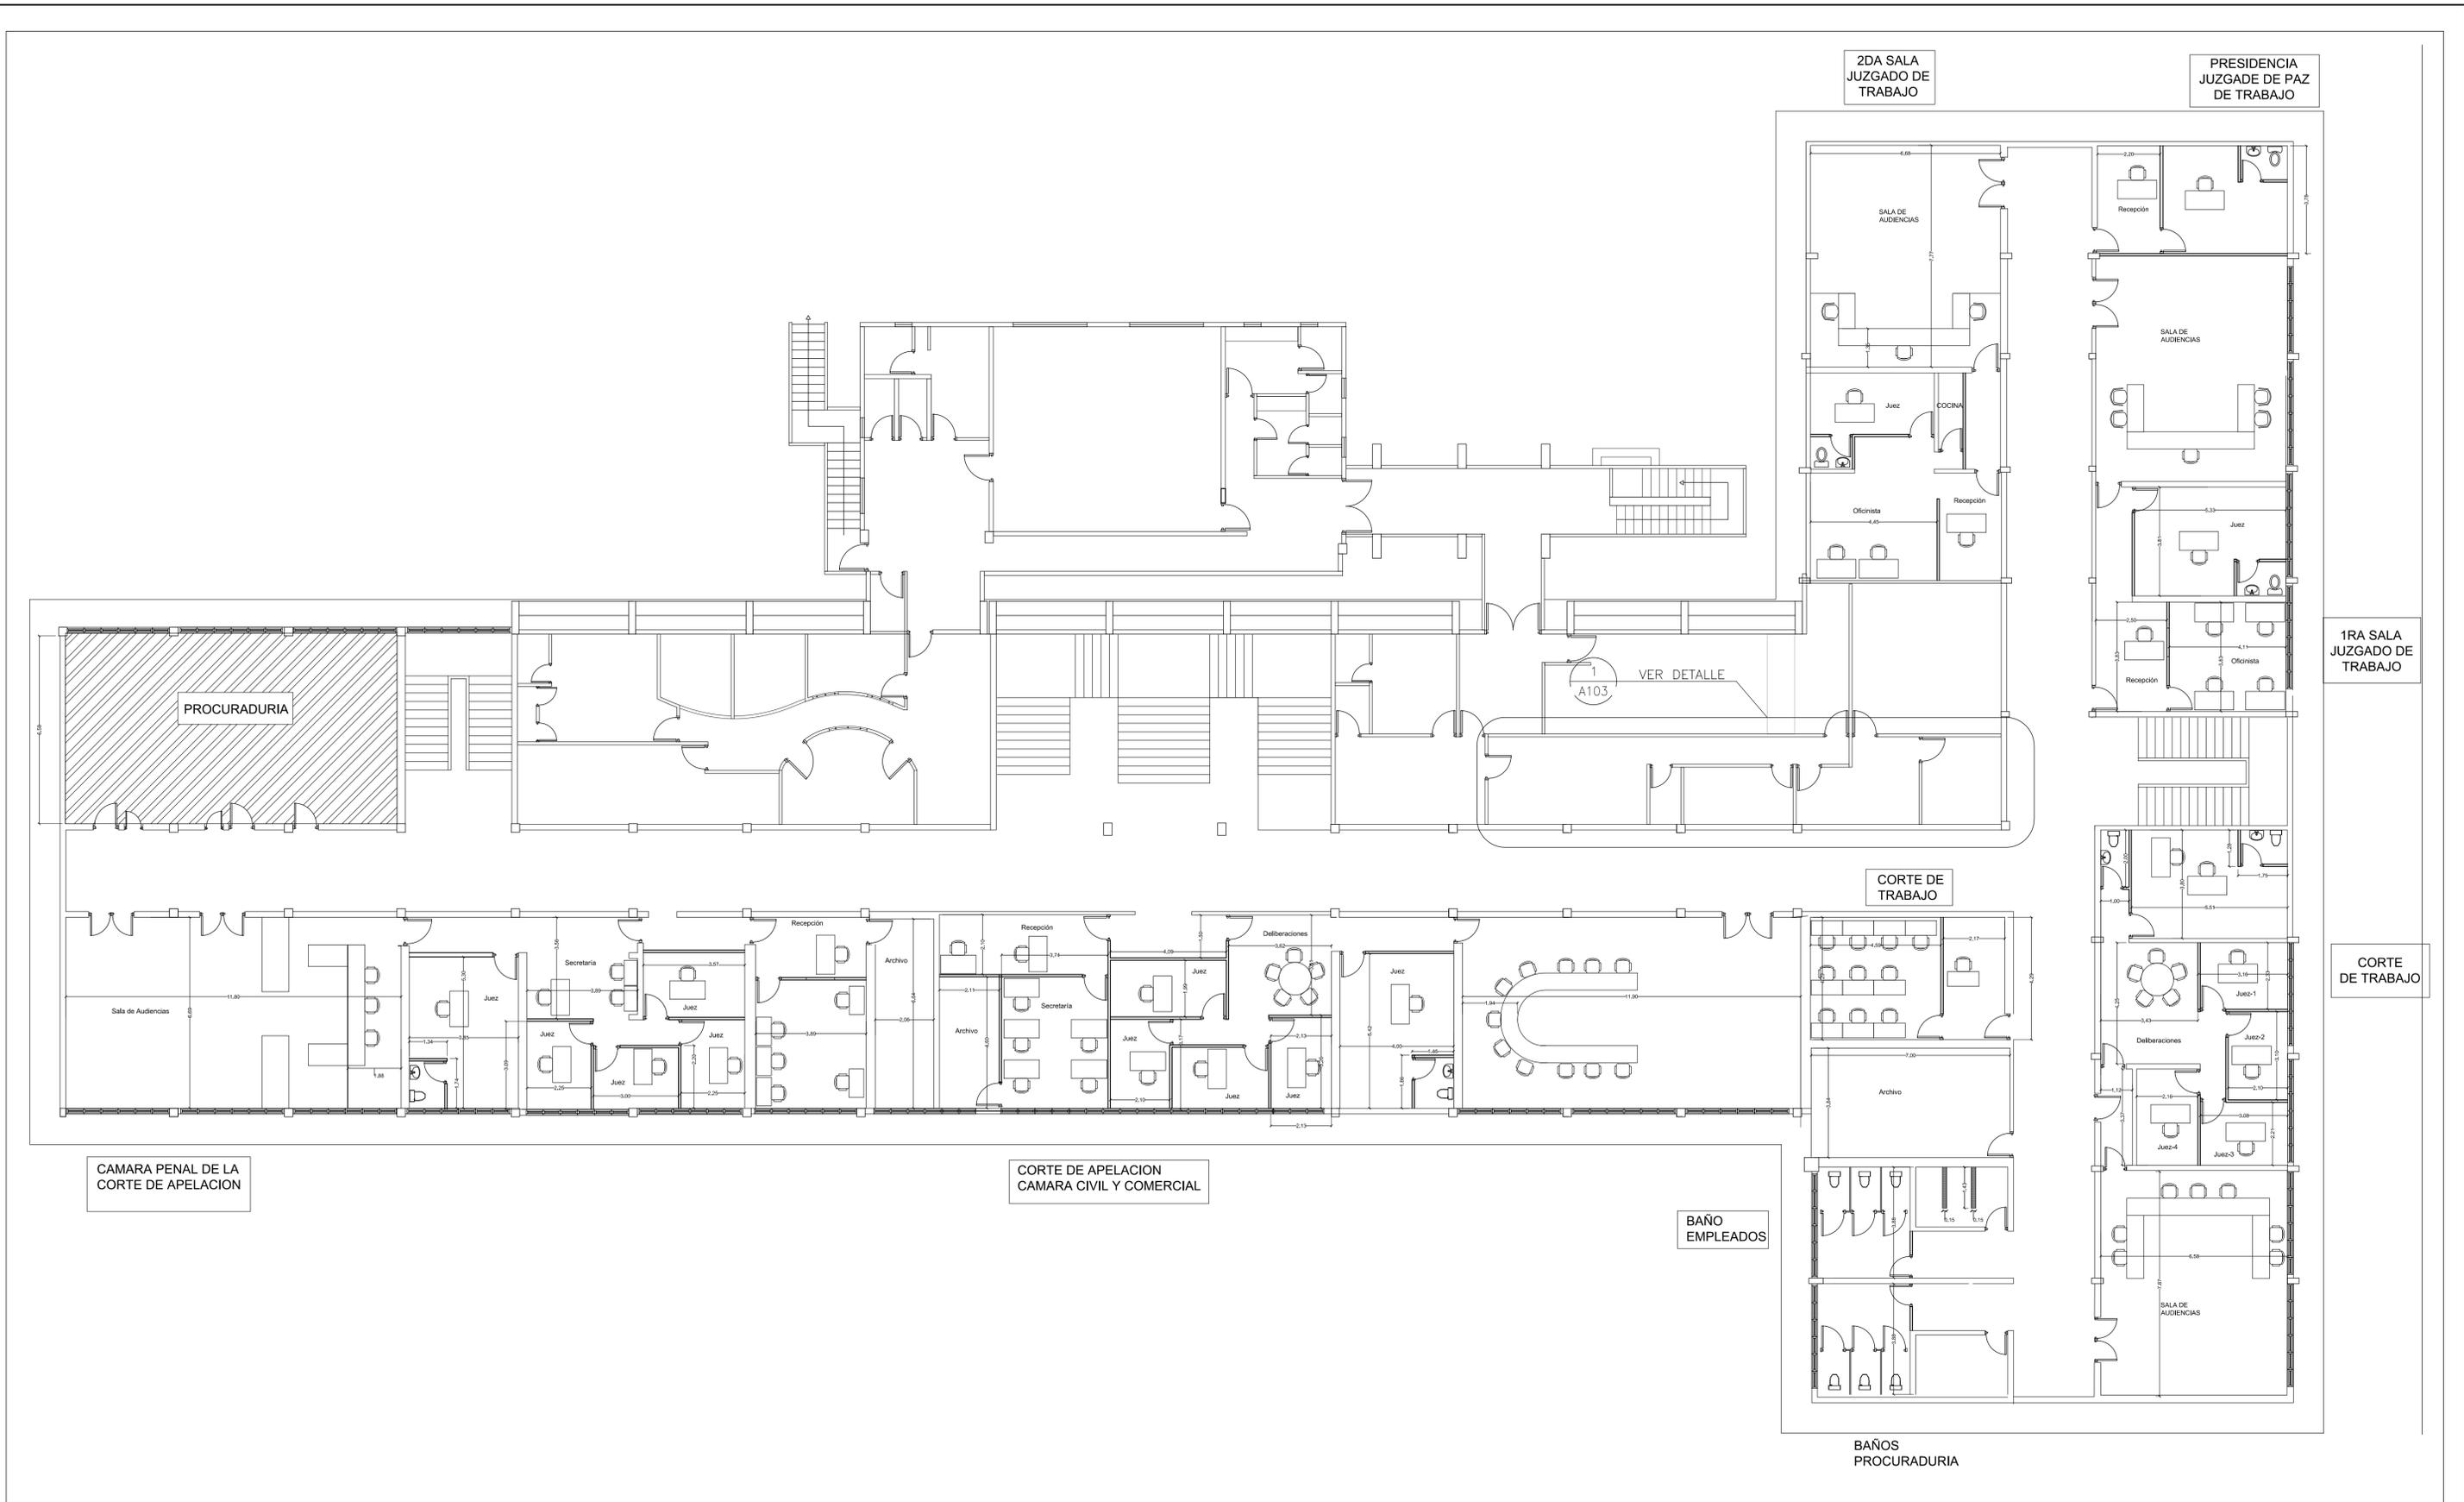

PRODUCED BY AN AUTODESK STUDENT VERSION

PRODUCED BY AN AUTODESK STUDENT VERSION


<p>REPÚBLICA DOMINICANA CONSEJO DEL PODER JUDICIAL DIRECCIÓN GENERAL DE LA ADMINISTRACIÓN Y CARRERA JUDICIAL DIRECCIÓN DE INFRAESTRUCTURA FÍSICA</p>	<p>MAG. LUIS HENRY MOLINA MAGISTRADO PRESIDENTE</p>	<p>ENCARGADOS</p> <p>ARQ. MARCELLE LANDRÓN CODIA: 15363 DIRECTORA INFRAESTRUCTURA FÍSICA</p> <p>ARQ. EDGAR DE LA ROSA CODIA: 23161 GERENTE DE PROYECTOS</p>	<p>COLABORADORES</p> <p>ARQ. CARMEN PEYNADO CODIA: 35739 ARQUITECTO</p> <p>COLABORACIÓN EN DISEÑO ARQUITECTÓNICO, DIBUJO DE PLANOS Y MODELO TRIDIMENSIONAL.</p>	<p>PROYECTO</p> <p>LEVANTAMIENTO Y PROPUESTA DE DIGNIFICACION DE PALACIO DE JUSTICIA</p>	<p>UBICACIÓN</p>	<p>CONTENIDO</p> <p>PLANTA ARQUITECTONICA EXISTENTE 2DO NIVEL PALACIO DE JUSTICIA DE SAN PEDRO DE MACORIS</p> <table border="1"> <tr> <th colspan="2">ESTADO DEL PLANO</th> <th>FECHA</th> <th>ESCALA</th> </tr> <tr> <td>UBICACION ARCHIVO DIGITAL</td> <td>EDICION</td> <td>23/3/2020</td> <td>1:150</td> </tr> <tr> <td colspan="2"></td> <td>CAD No.</td> <td></td> </tr> </table>	ESTADO DEL PLANO		FECHA	ESCALA	UBICACION ARCHIVO DIGITAL	EDICION	23/3/2020	1:150			CAD No.		<p>PLANO No. A102</p> <p>HOJA No. 05</p> <p>DE 09</p>
ESTADO DEL PLANO		FECHA	ESCALA																
UBICACION ARCHIVO DIGITAL	EDICION	23/3/2020	1:150																
		CAD No.																	

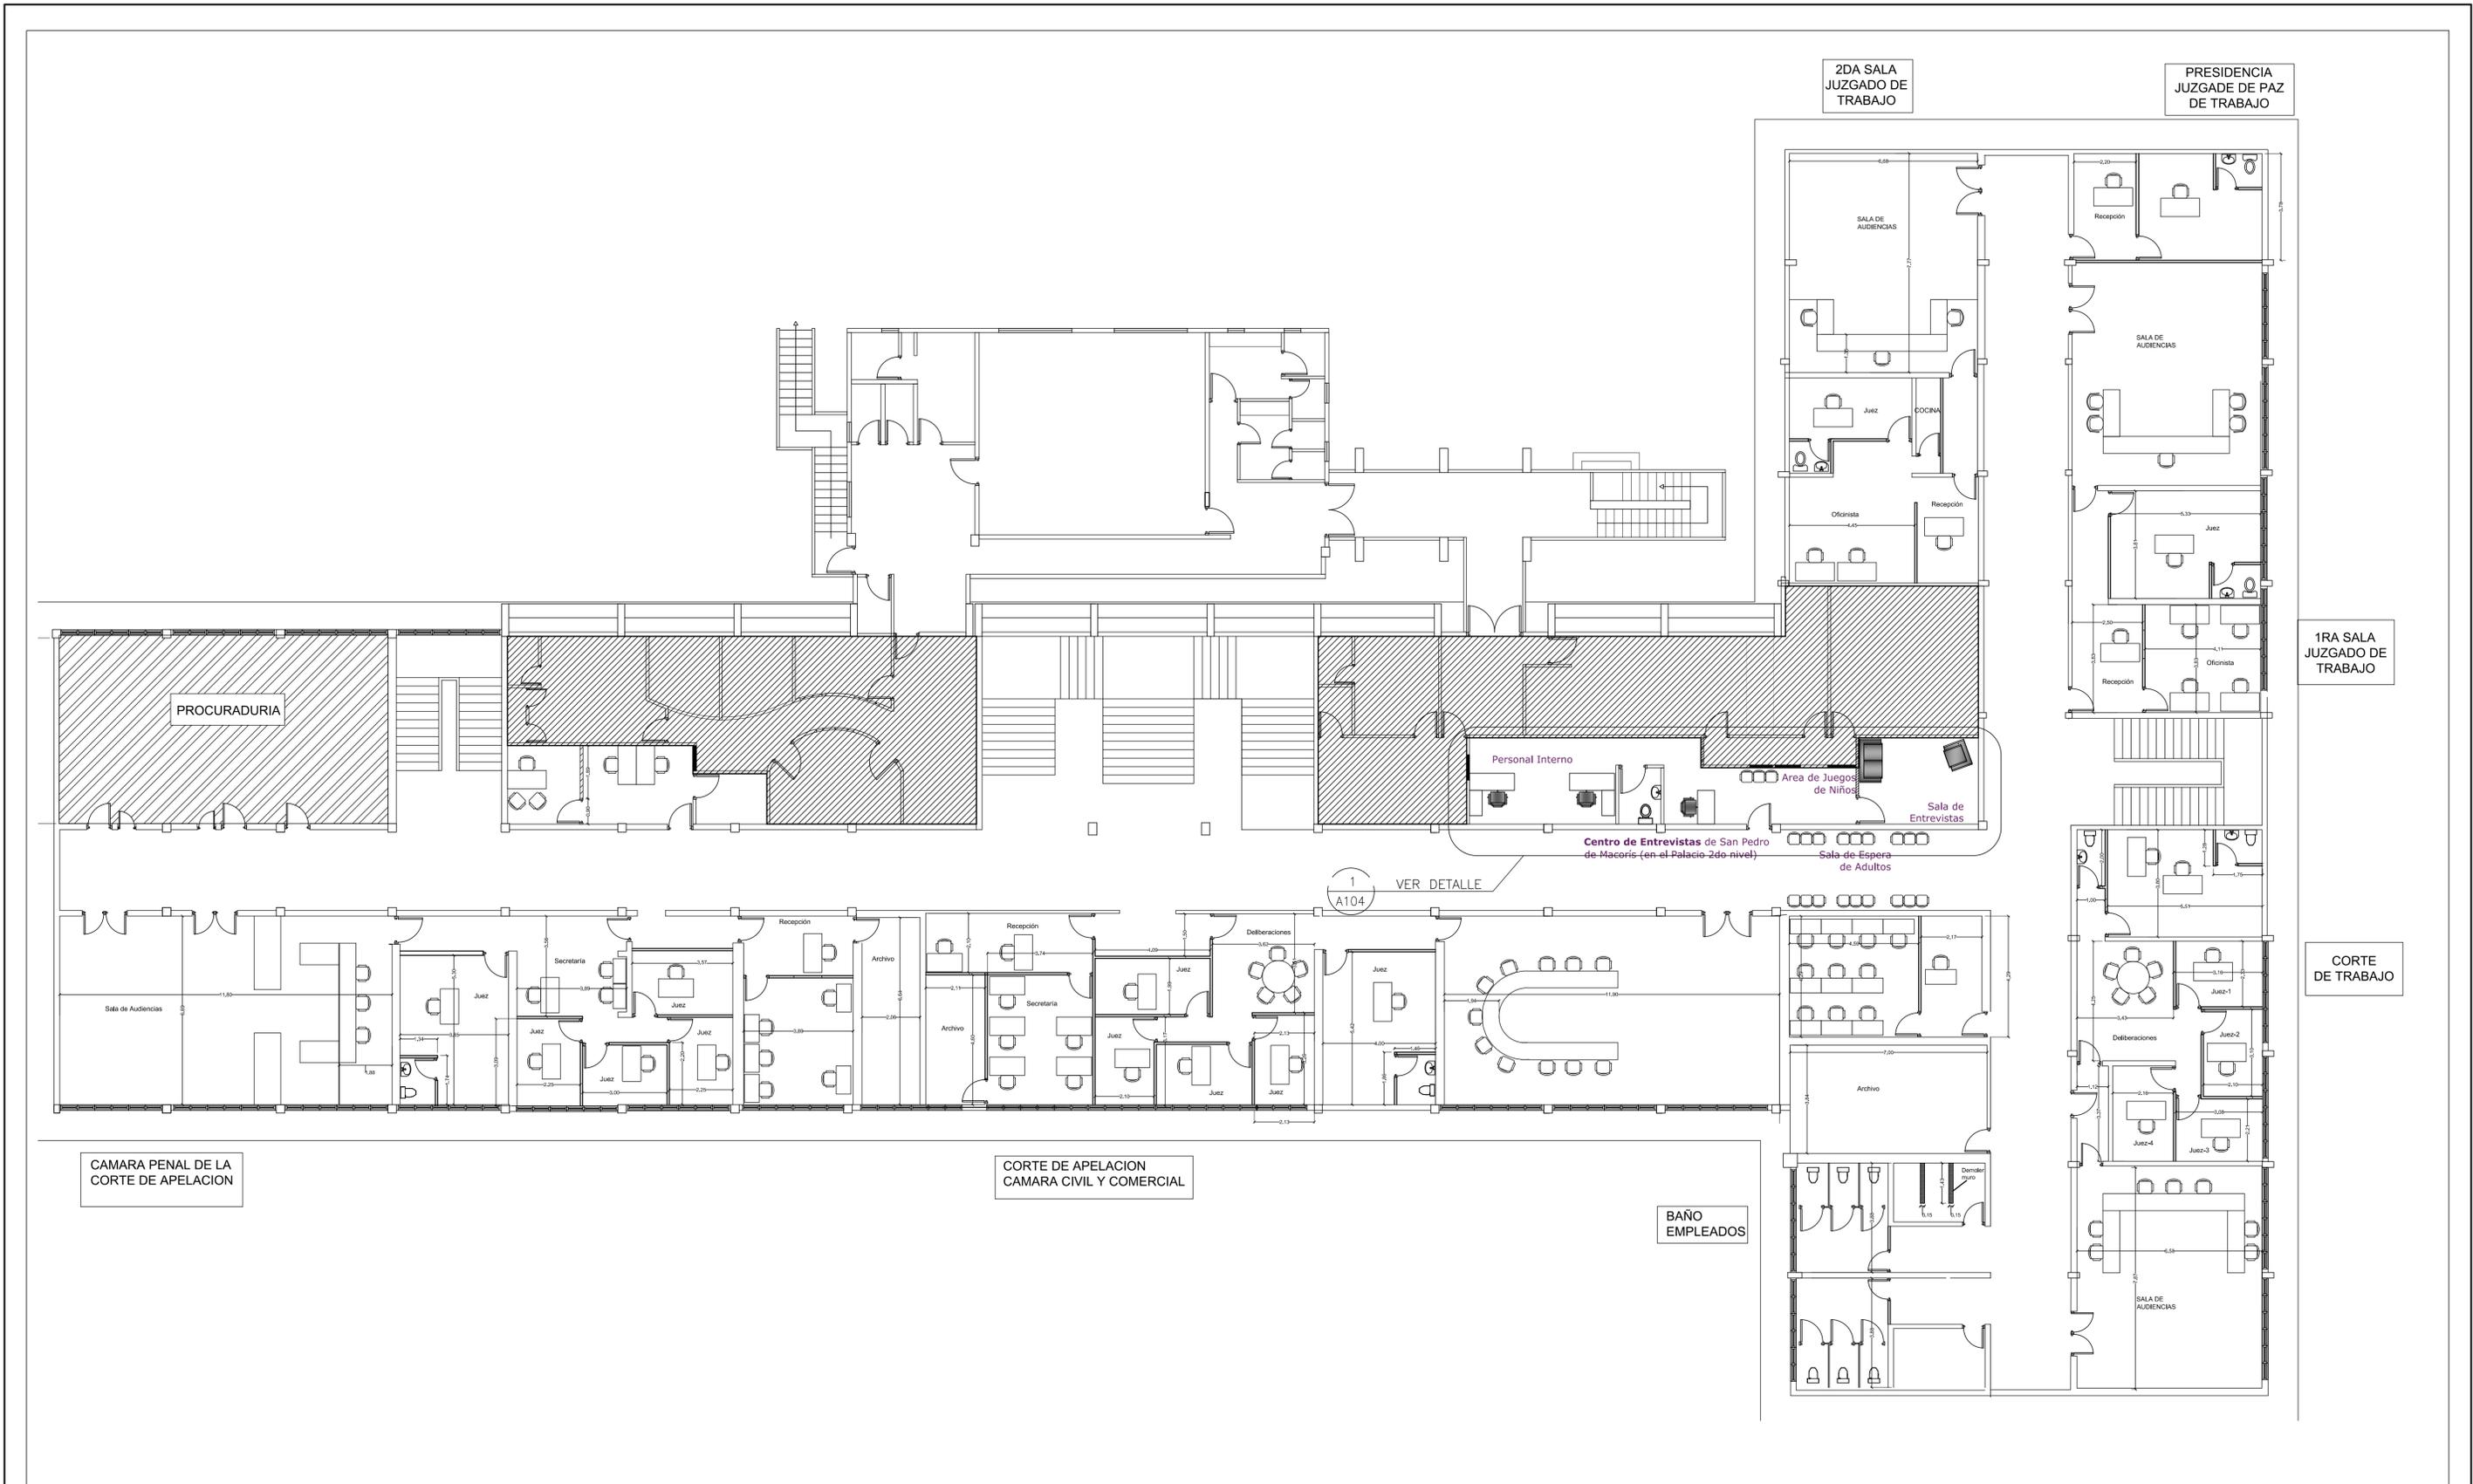

PRODUCED BY AN AUTODESK STUDENT VERSION

PRODUCED BY AN AUTODESK STUDENT VERSION

<p>REPÚBLICA DOMINICANA CONSEJO DEL PODER JUDICIAL DIRECCIÓN GENERAL DE LA ADMINISTRACIÓN Y CARRERA JUDICIAL DIRECCIÓN DE INFRAESTRUCTURA FÍSICA</p>	<p>MAG. LUIS HENRY MOLINA MAGISTRADO PRESIDENTE</p>	<p>ENCARGADOS</p> <p>ARQ. MARCELLE LANDRÓN CODIA: 15363 DIRECTORA INFRAESTRUCTURA FÍSICA</p> <p>ARQ. EDGAR DE LA ROSA CODIA: 23161 GERENTE DE PROYECTOS</p>		<p>COLABORADORES</p> <p>ARQ. CARMEN PEYNADO CODIA: 35739 ARQUITECTO</p> <p>COLABORACIÓN EN DISEÑO ARQUITECTÓNICO, DIBUJO DE PLANOS Y MODELO TRIDIMENSIONAL</p>		<p>PROYECTO</p> <p>LEVANTAMIENTO Y PROPUESTA DE DIGNIFICACION DE PALACIO DE JUSTICIA</p>	<p>UBICACIÓN</p>	<p>CONTENIDO</p> <p>PLANTA ARQUITECTONICA PROPUESTA 2DO NIVEL PALACIO DE JUSTICIA DE SAN PEDRO DE MACORIS</p>	<p>PLANO No. A103</p>
		<p>ESTADO DEL PLANO</p> <table border="1"> <tr> <th>UBICACION ARCHIVO DIGITAL</th> <th>EDICION</th> <th>FECHA</th> </tr> <tr> <td></td> <td></td> <td></td> </tr> </table>		UBICACION ARCHIVO DIGITAL	EDICION	FECHA			
UBICACION ARCHIVO DIGITAL	EDICION	FECHA							

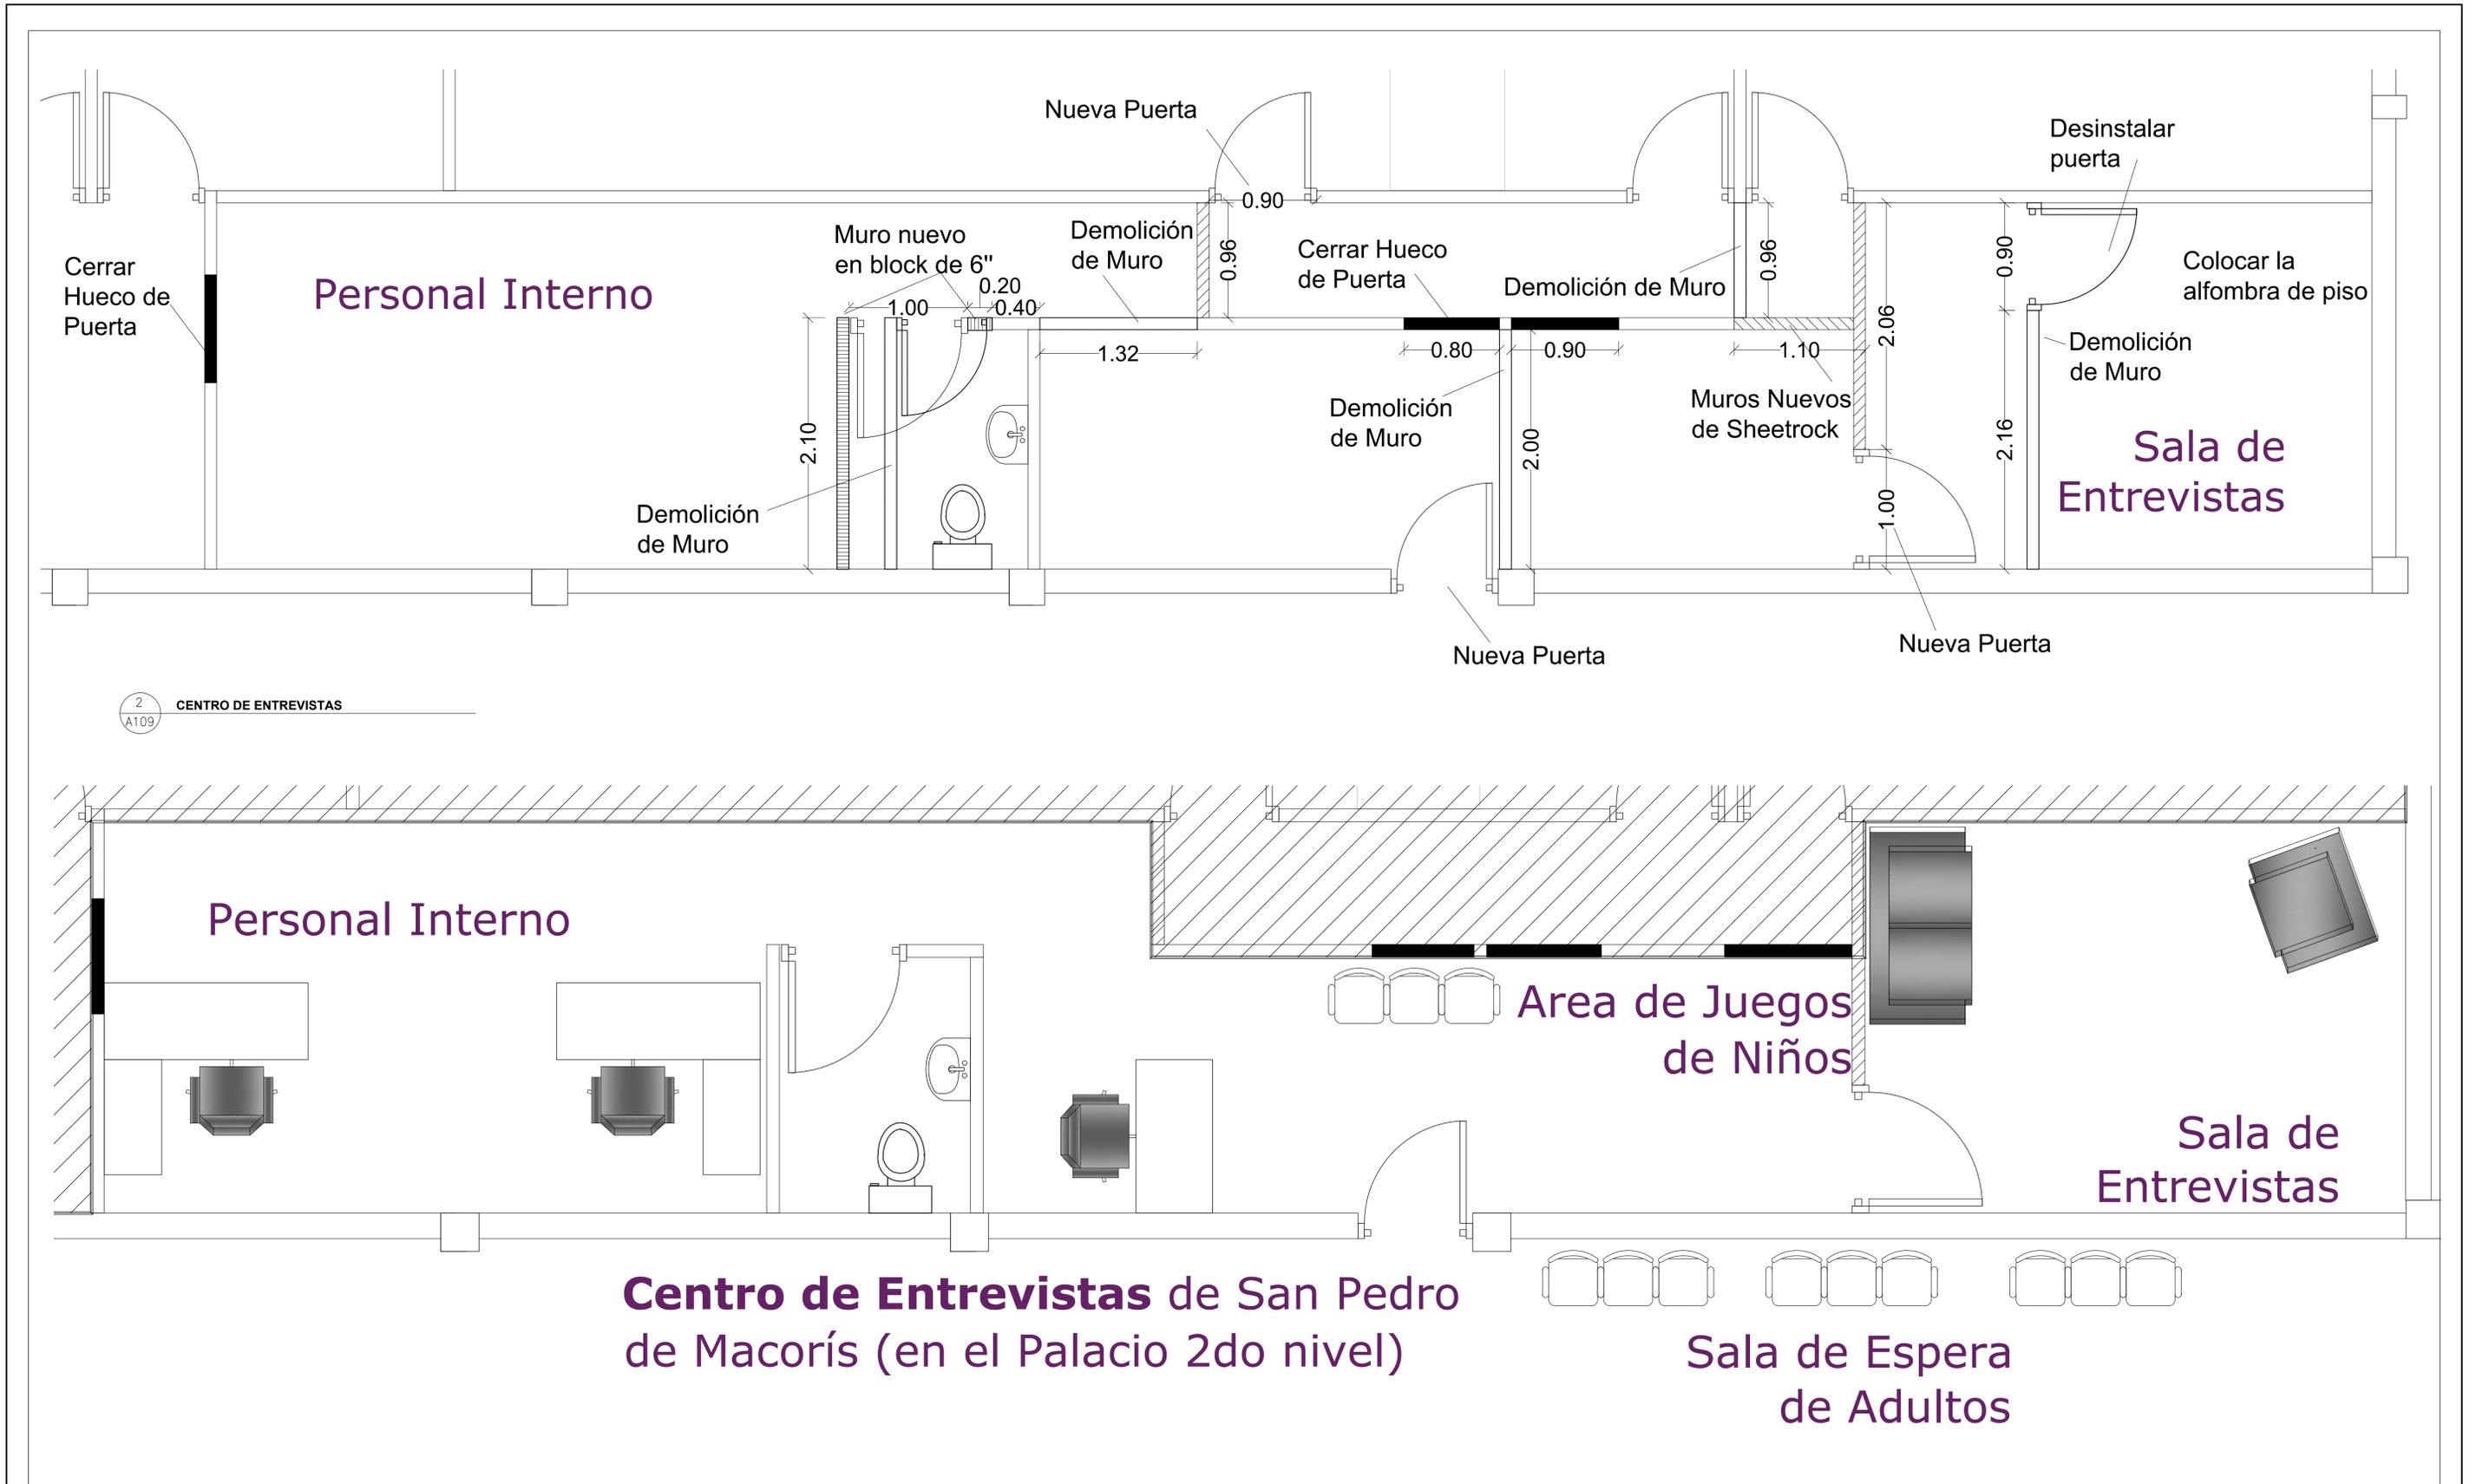

2 CENTRO DE ENTREVISTAS
A109

Centro de Entrevistas de San Pedro de Macorís (en el Palacio 2do nivel)

<p>REPÚBLICA DOMINICANA CONSEJO DEL PODER JUDICIAL DIRECCIÓN GENERAL DE LA ADMINISTRACIÓN Y CARRERA JUDICIAL DIRECCIÓN DE INFRAESTRUCTURA FÍSICA</p>	<p>MAG. LUIS HENRY MOLINA MAGISTRADO PRESIDENTE</p>	<p>ENCARGADOS</p> <p>ARQ. MARCELLE LANDRÓN CODIA: 15363 DIRECTORA INFRAESTRUCTURA FÍSICA</p> <p>ARQ. EDGAR DE LA ROSA CODIA: 23161 GERENTE DE PROYECTOS</p>		<p>COLABORADORES</p> <p>ARQ. CARMEN PEYNADO CODIA: 35739 ARQUITECTO</p> <p>COLABORACIÓN EN DISEÑO ARQUITECTÓNICO, DIBUJO DE PLANOS Y MODELO TRIDIMENSIONAL</p>	<p>PROYECTO</p> <p>LEVANTAMIENTO Y PROPUESTA DE DIGNIFICACION DE PALACIO DE JUSTICIA</p>	<p>UBICACIÓN</p>	<p>CONTENIDO</p> <p>CENTRO DE ENTREVISTAS 2DO NIVEL PALACIO DE JUSTICIA DE SAN PEDRO DE MACORIS</p>	<p>PLANO No. A104</p>
		<p>ESTADO DEL PLANO</p> <p>UBICACION ARCHIVO DIGITAL EDICION FECHA</p>	<p>FECHA 23/03/2020</p> <p>CAD No.</p>	<p>ESCALA 1:100</p>	<p>HOJA No. DE</p> <p>07 09</p>			

